

Commune de
Herserange

Lotissement Saint Pierre

NAILLON

ELECTRICITE MOYENNE ET BASSE TENSION
ECLAIRAGE PUBLIC

TRAVAUX PUBLICS - AMENAGEMENTS URBAINS
RESEAUX SOUTERRAINS

Z. I. Route d'Hussigny
54 920 - VILLERS LA MONTAGNE
Téléphone : 03.82.26.19.20 - Télécopie : 03.82.26.16.22
E-mail : xmaraldo@naillon.fr



PLAN

RECOLEMENT BASSE TENSION

N° AFFAIRE : 119 04

NAILLON

ECHELLES :
1/250

N° PLAN
BE09 - 0087

DESSINE PAR :
X. MARALDO

VERIFIE PAR :
.....

DATE :
08 juillet 2009


NOM FICHER :
Herserange_Pierre_Recoldwg

- LEGENDE -

 CABLE DE RESEAU SOUTERRAIN (VN3352 30x4 - 105x4)

 CABLE DE BRANCHEMENT SOUTERRAIN (VN3352 4x50 AL-SOLE-GAME TPC DED 105g)

 BOITE DE DERIVATION CDI

 

Commune de
Herserange

Lotissement Saint Pierre

NAILLON

ELECTRICITE MOYENNE ET BASSE TENSION
ECLAIRAGE PUBLIC

TRAVAUX PUBLICS - AMENAGEMENTS URBAINS
RESEAUX SOUTERRAINS

Z. I. Route d'Huissigny
54 920 - VILLERS LA MONTAGNE

Téléphone : 03.82.25.19.20 - Télécopie : 03.82.25.16.22 -
E-mail : xmaraldo@naillon.fr

PLAN

RECOLEMENT DISTRIBUTION GAZ

N° AFFAIRE : 119 04

NAILLON

1/250

DESSINE PAR :
X. MARALDO

N° PLAN

BE09 - 0073

VERIFIE PAR :
.....

DATE :
08 juillet 2009

NOM FICHIER :
Herserange.Pierre.Recolet.dwg

— LEGENDE —

Reseau gaz existant

Reseau principal PERD Ø40

Branchements PERD Ø20

Coude pas angle 30/30

Manchons

Branchements

Commune de
Herserange

Lotissement Saint Pierre

NAILLON

ELECTRICITE MOYENNE ET BASSE TENSION
ECLAIRAGE PUBLIC

TRAVAUX PUBLICS - AMENAGEMENTS URBAINS
RESEAUX SOUTERRAINS



PLAN

RECOLEMENT TELEDISTRIBUTION
Rue Saint Pierre

N° AFFAIRE :



DESSINE PAR :
X. MARALDO

ECHELLES :


1/250

N° PLAN

BE09 - 0075

DATE :
28 mai 2009

NOM FICHER :
Herserange.Pierre.Recol.dwg

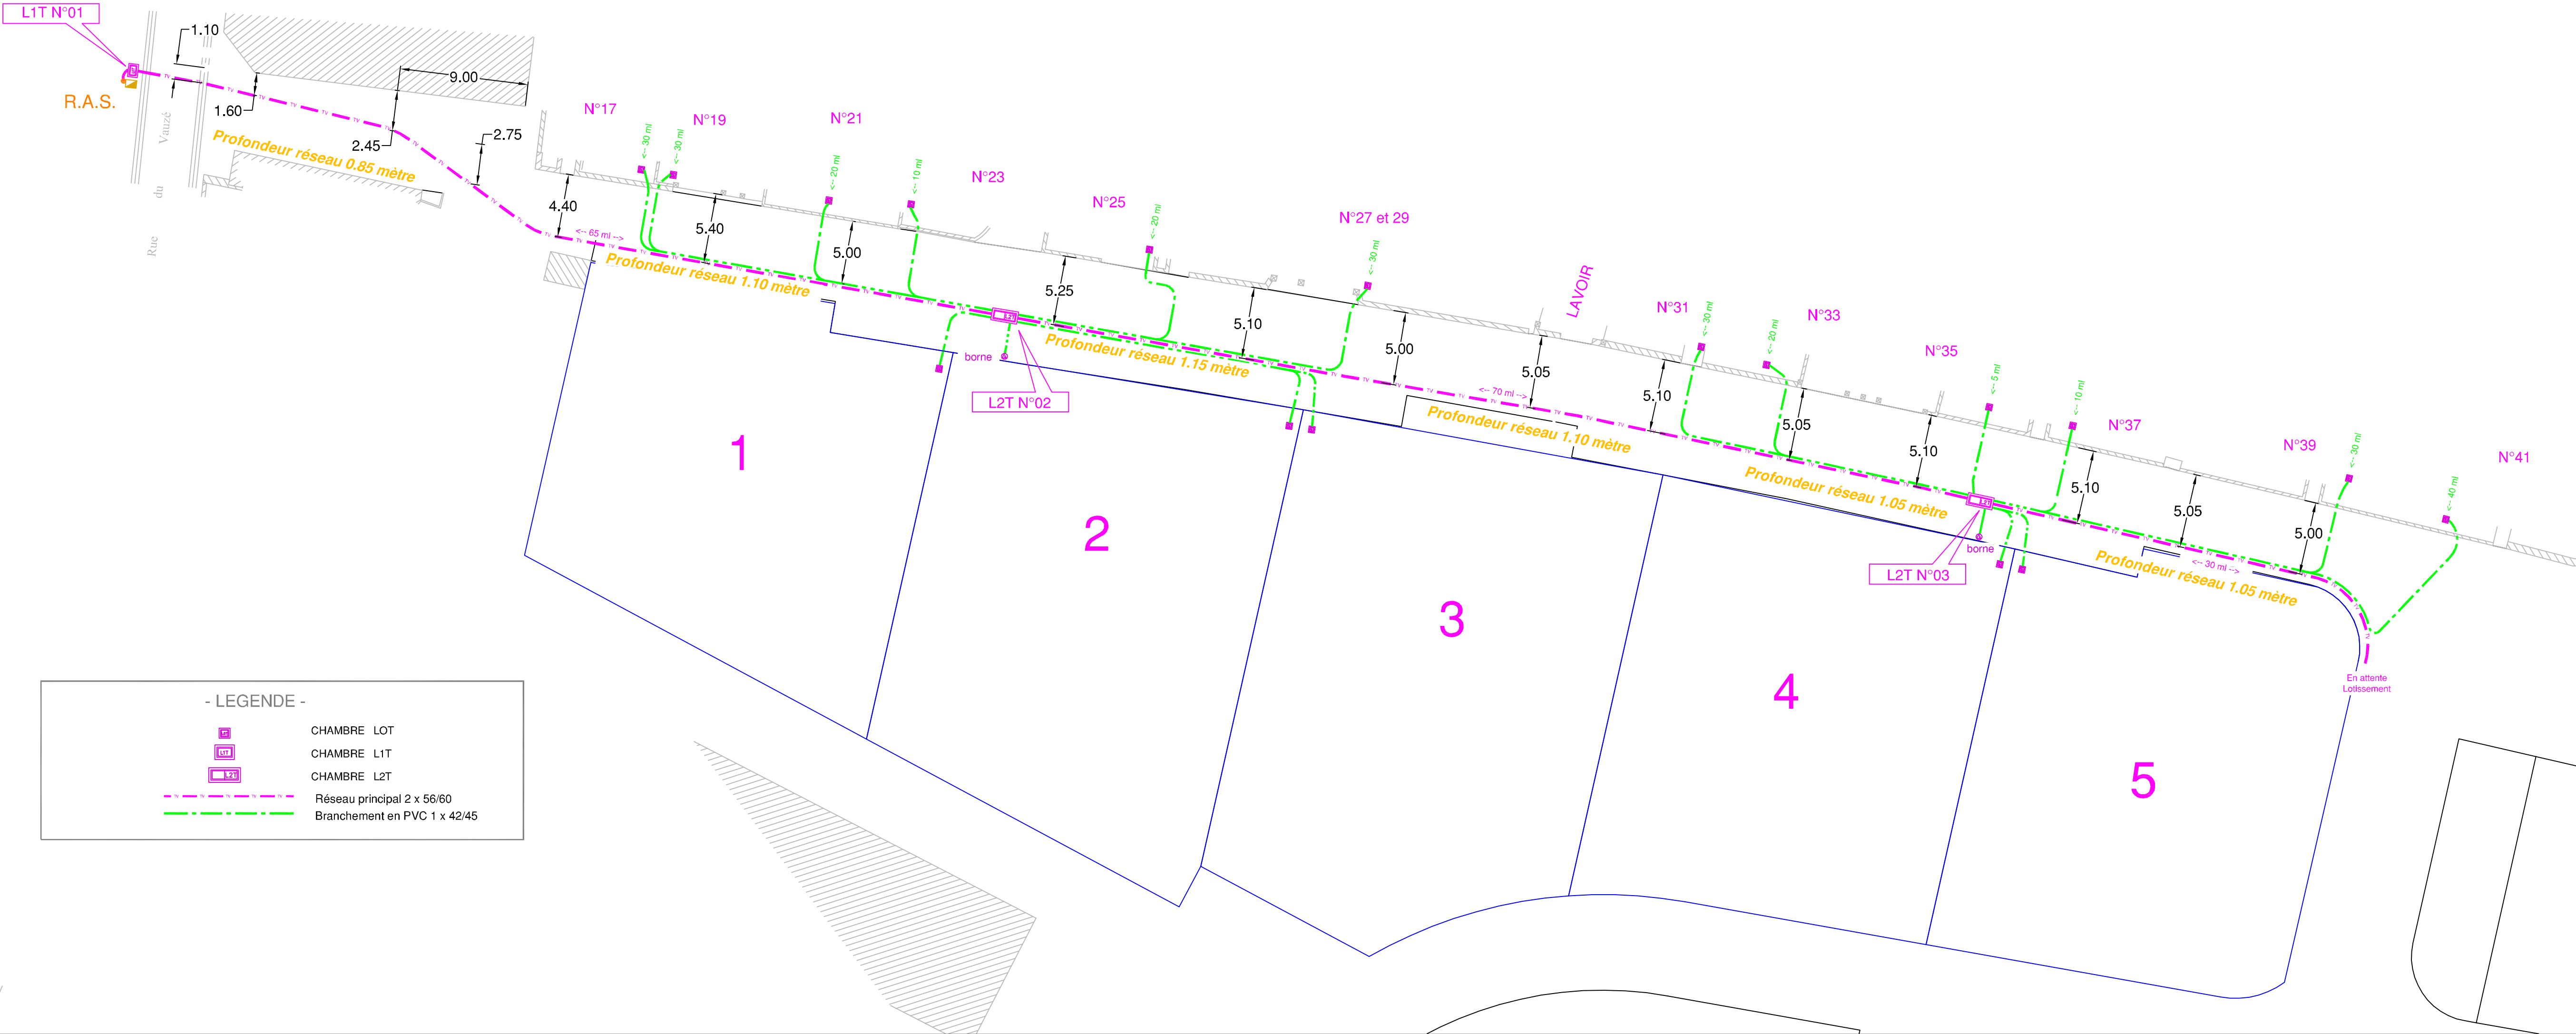

Commune de
Herserange

Lotissement Saint Pierre

NAILLON

ELECTRICITE MOYENNE ET BASSE TENSION

ECLAIRAGE PUBLIC



TRAVAUX PUBLICS - AMENAGEMENTS URBAINS

RESEAUX SOUTERRAINS

Z. I. Route d'Issigny
54 920 - VILLERS LA MONTAGNE

Téléphone : 03 82 26 19 20 Télécopie : 03 82 26 16 22
E-mail : xmaraidon@naillon.fr

N° AFFAIRE : 119 04		N° PLAN	
 NAILLON	ECHELLES :	BE09 - 0087	
	1/250		
DESSINE PAR : X. MALALDO 	VERIFIE PAR :	DATE : 08 juillet 2009	NOM FICHIER : Herserange-Pierre.Recol.dwg

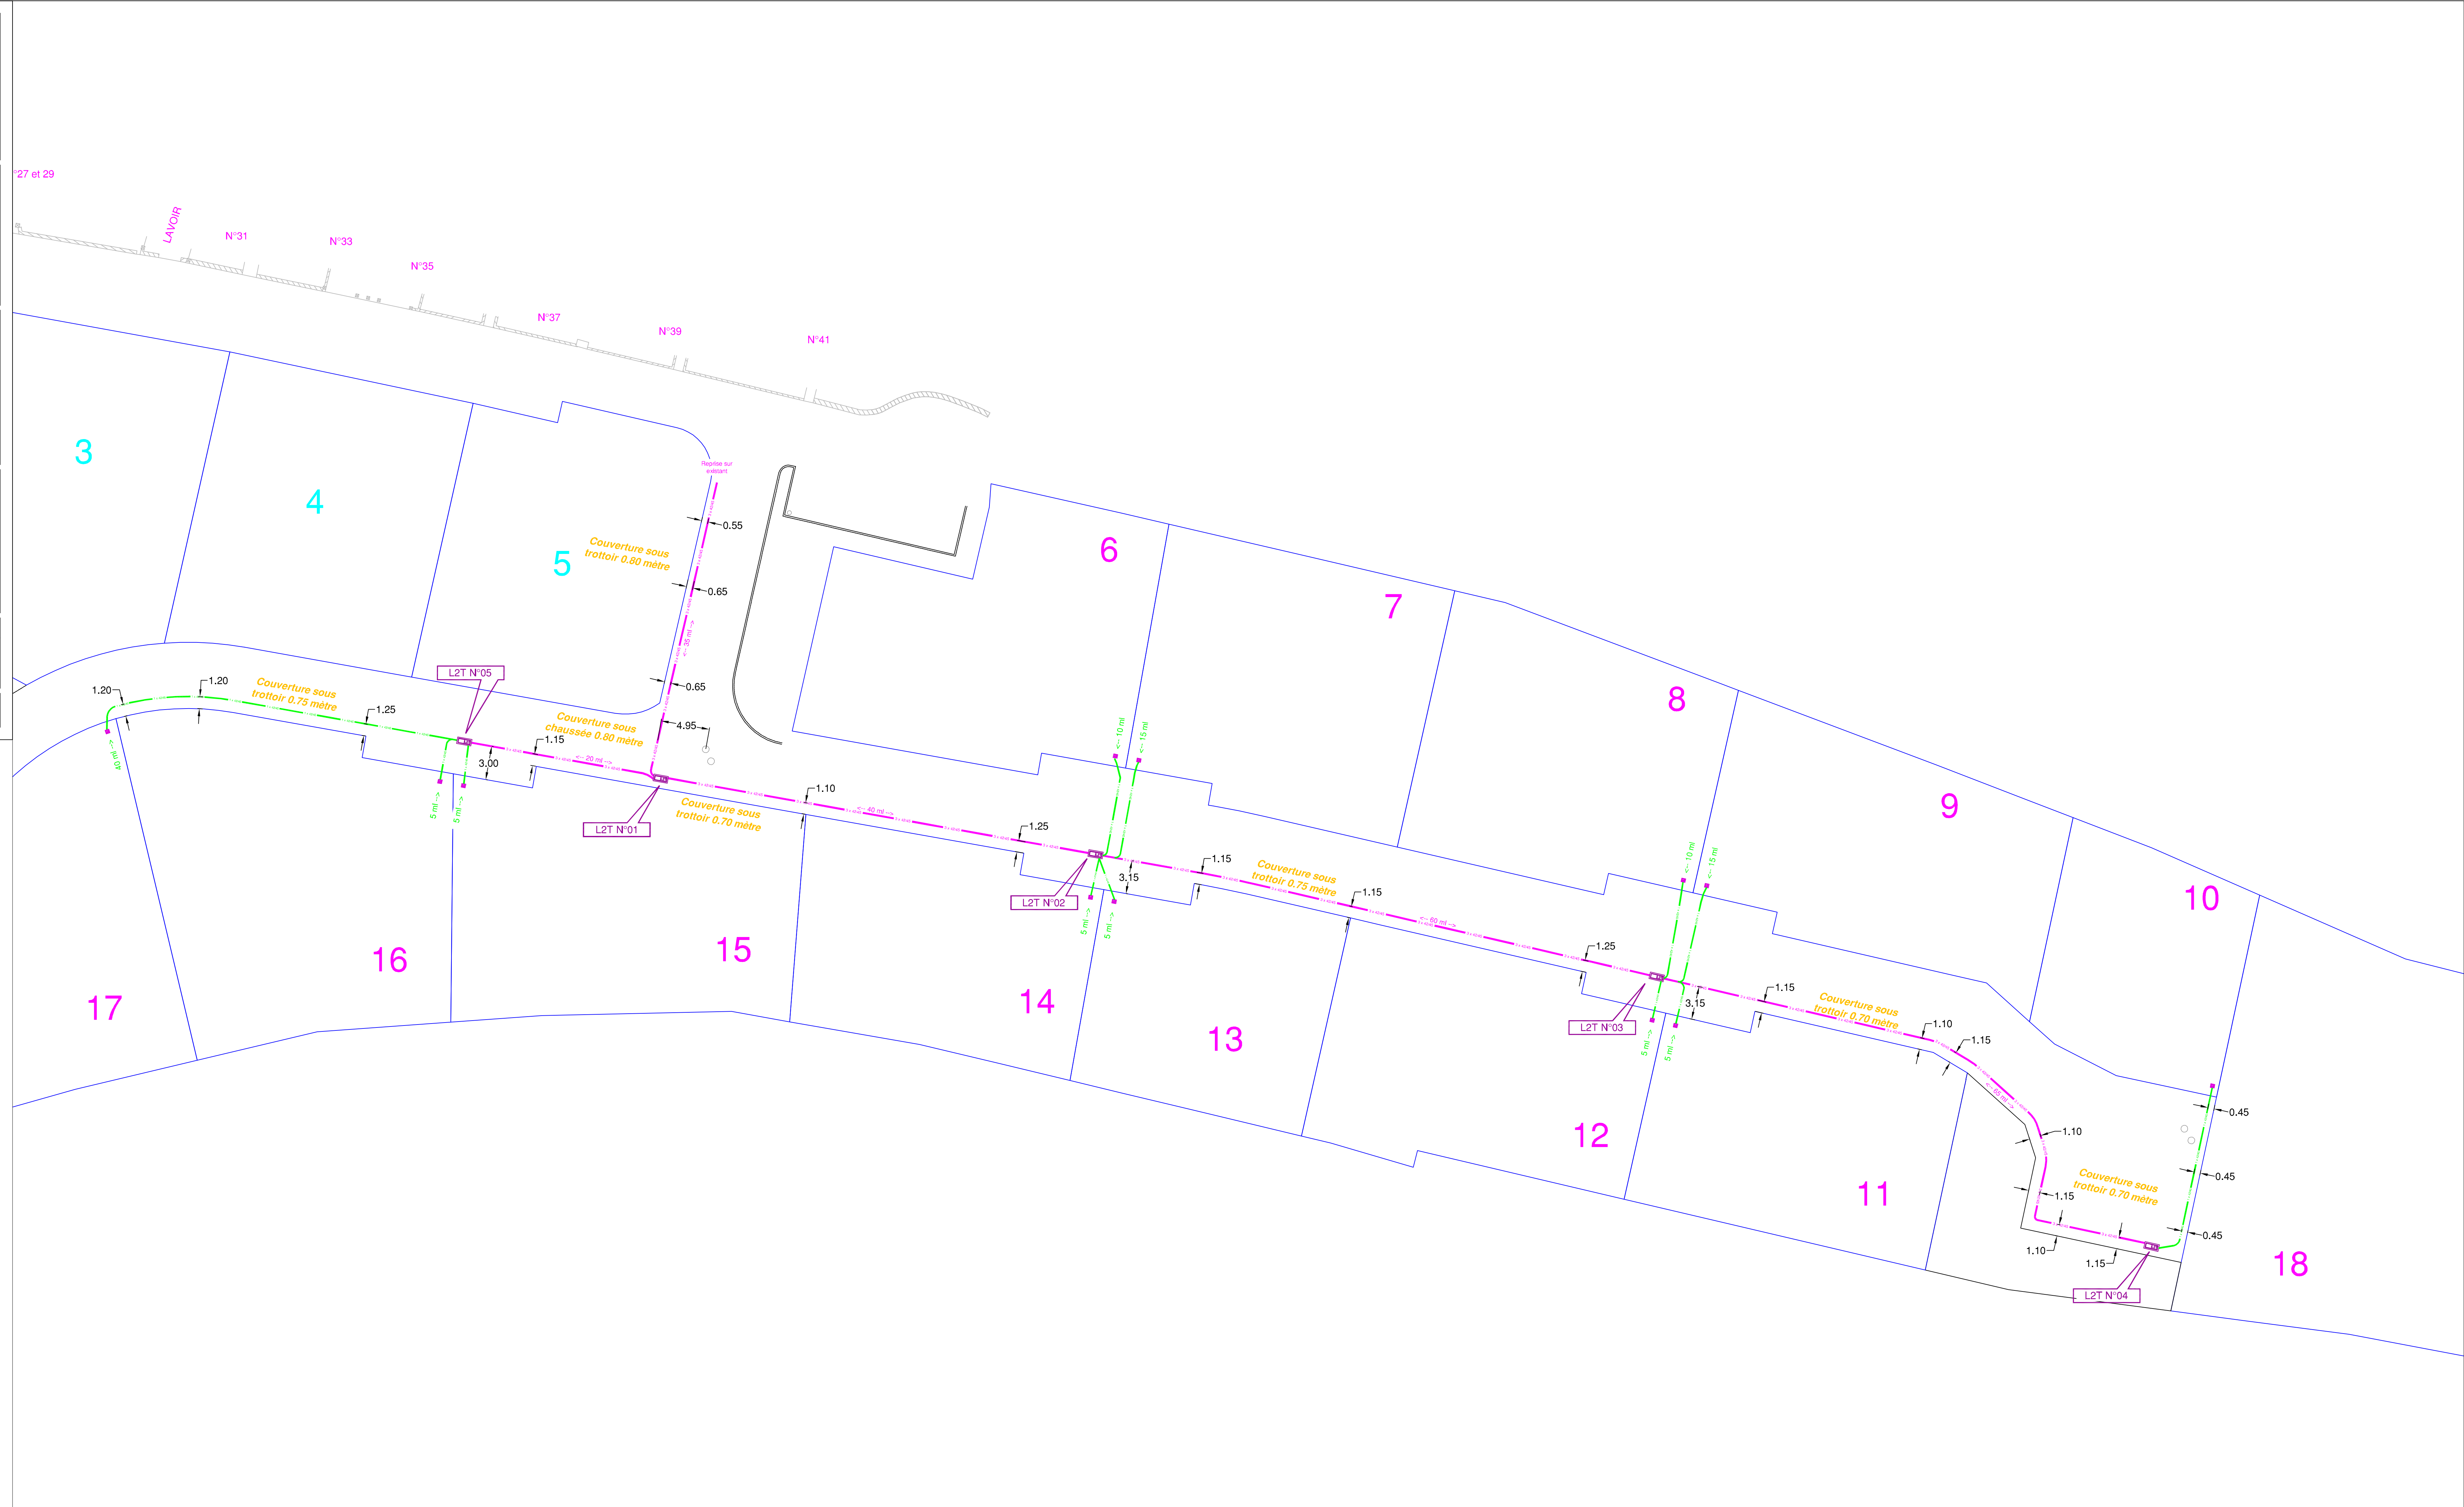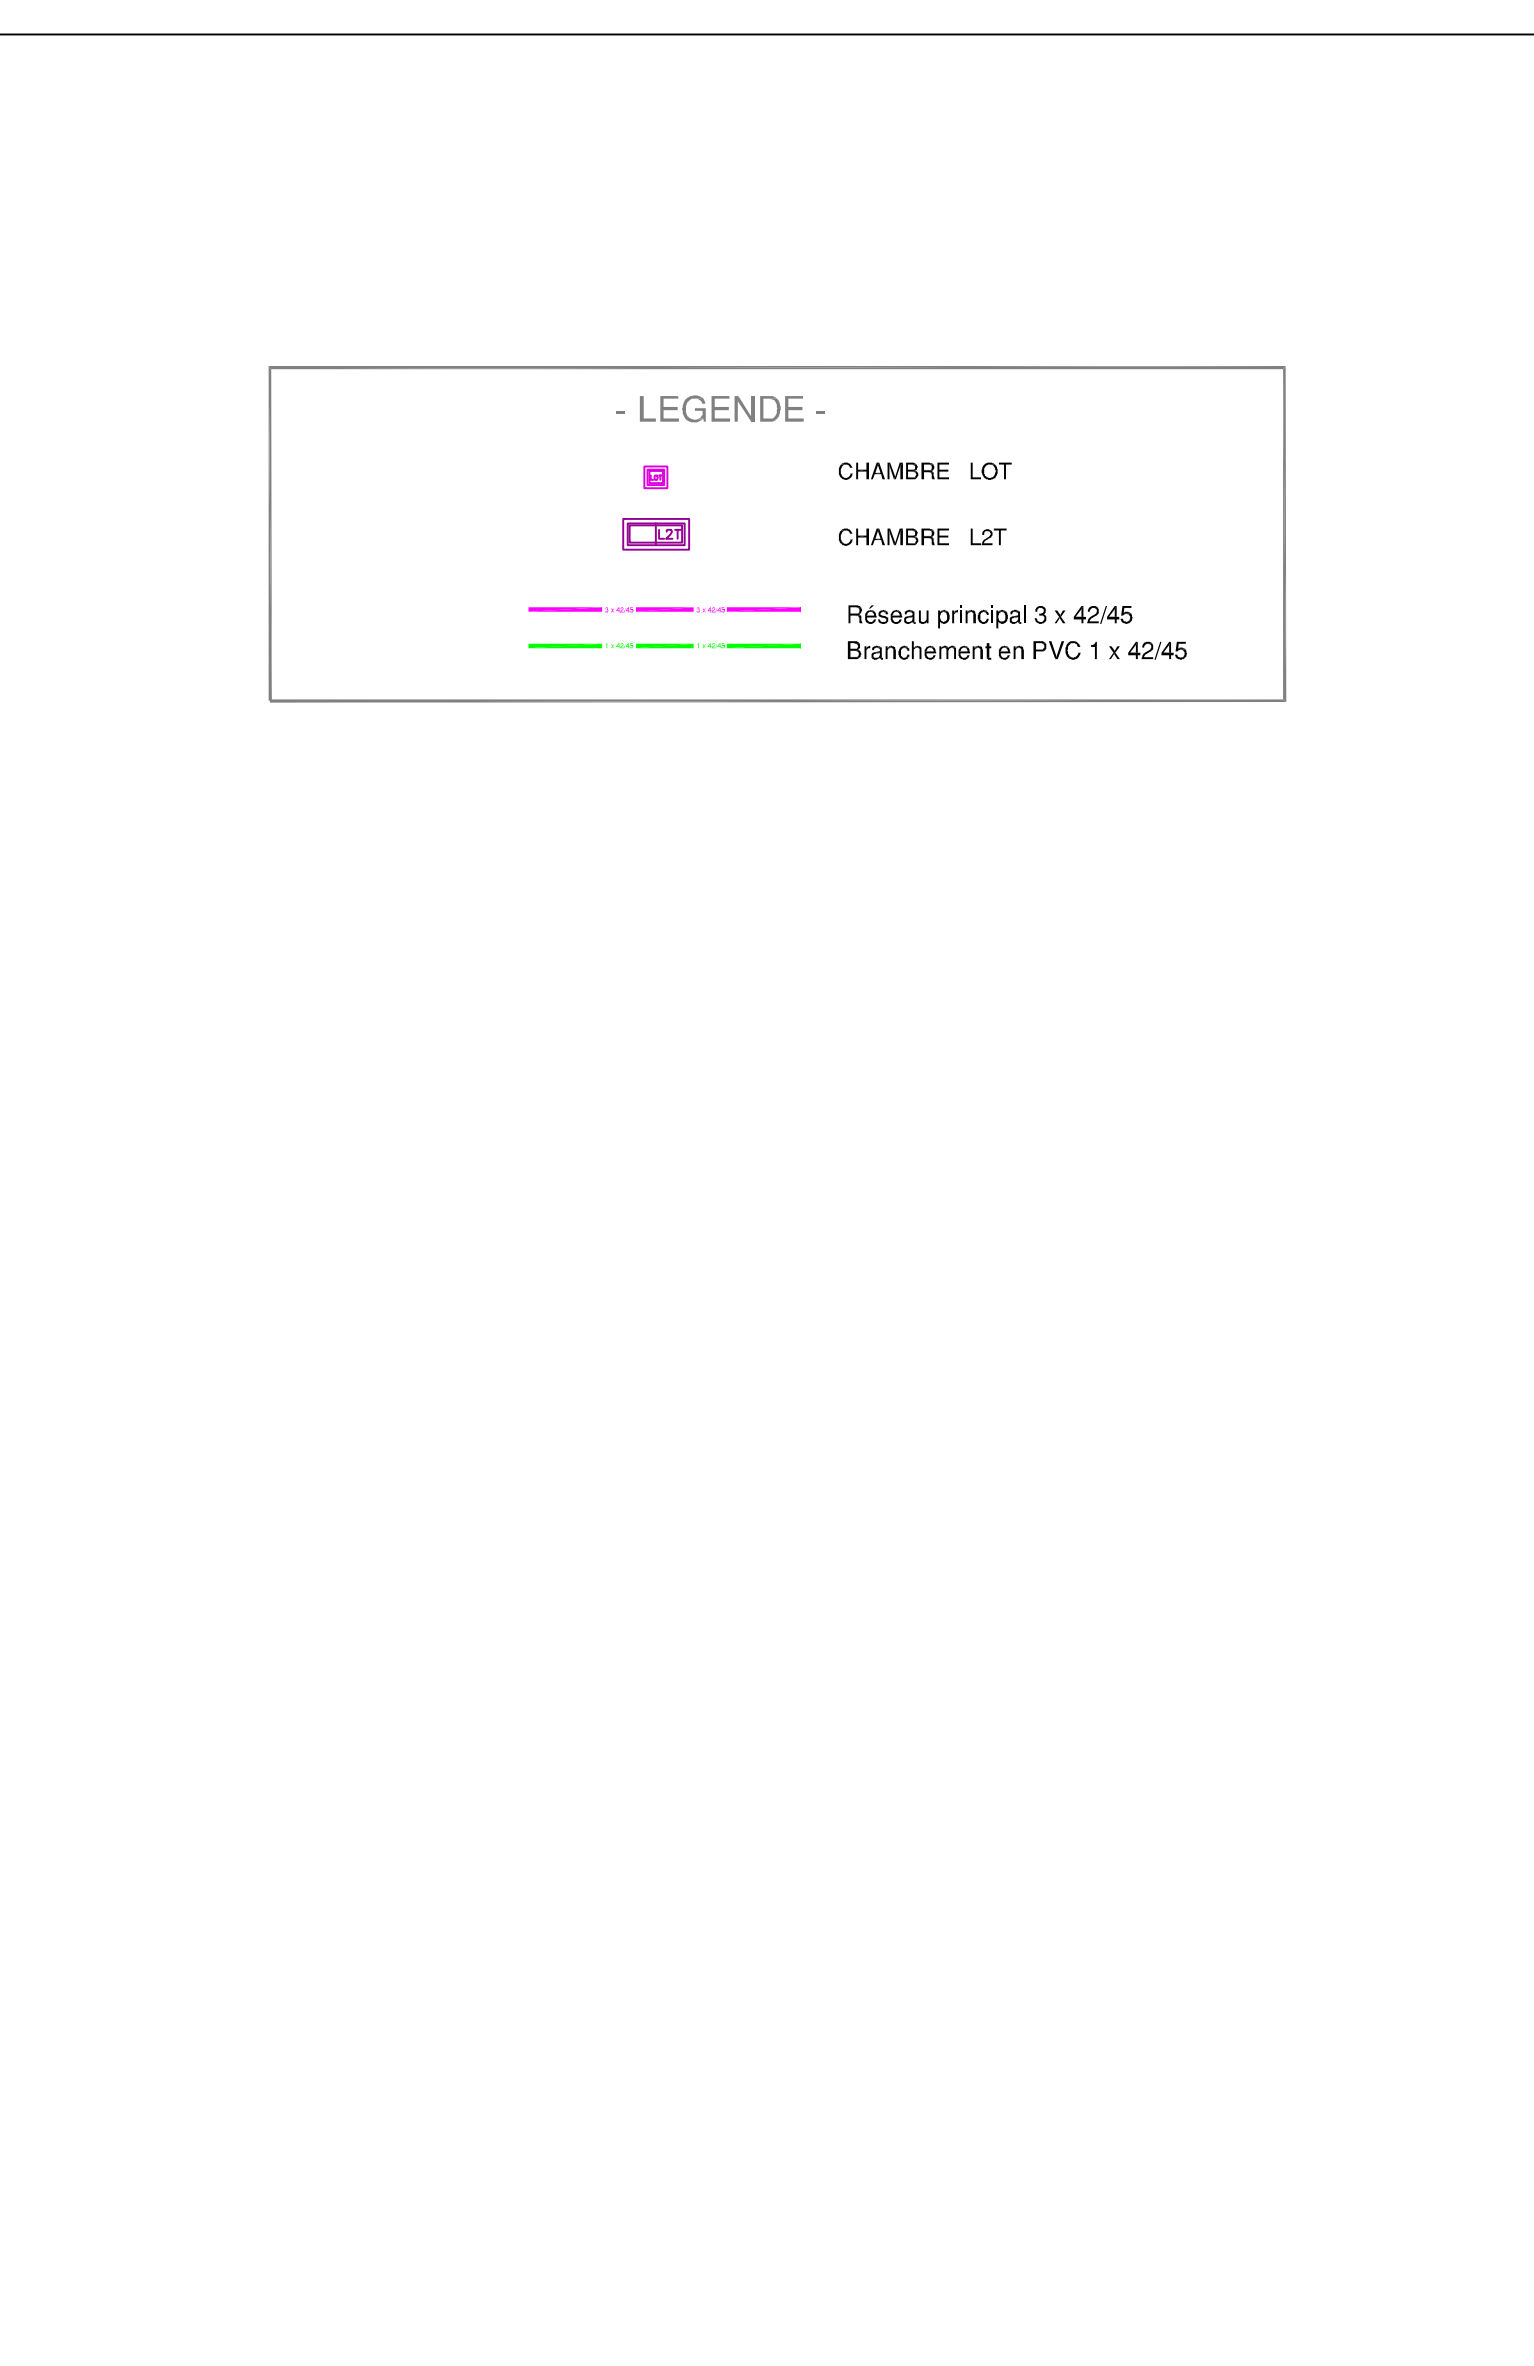

Commune de
Herserange

Lotissement Saint Pierre

NAILLON

ELECTRICITE MOYENNE ET BASSE TENSION
ECLAIRAGE PUBLIC

TRAVAUX PUBLICS - AMENAGEMENTS URBAINS
RESEAUX SOUS TERRAINS

54 920 - VILLERS LA MONTAGNE
Téléphone : 03.82.26.19.20 - Télécopie : 03.82.26.16.22.
E-mail : xmaraldo@naillon.fr

PLAN

RECOLEMENT ECLAIRAGE PUBLIC

N° AFFAIRE : 119 04

NAILLON

ECHELLES :
1/250

N° PLAN

BE09 - 0076

DESINE PAR :
X. MARALDO

VERIFIE PAR :
.....

DATE :
08 juillet 2009

NOM FICHIER :
Herserange.Pierre-Recol.dwg

The drawing is a technical plan for a public lighting installation. It shows a series of 18 numbered lots, with lots 1-5 in cyan and lots 6-18 in magenta. A network of public lighting poles (red dots) and cables (green dashed line) is shown running along the top and bottom boundaries of the lots. The drawing includes a legend, a scale bar, and a title block.

LEGende

- Mât éclairage
- Câble d'alimentation avec gaine OLS - cuivre 25^{mm}²

NAILLON

ELECTRICITE MOYENNE ET BASSE TENSION
ECLAIRAGE PUBLIC

TRAVAUX PUBLICS - AMENAGEMENTS URBAINS
RESEAUX SOUS TERRAINS

54 920 - VILLERS LA MONTAGNE
Téléphone : 03.82.26.19.20 - Télécopie : 03.82.26.16.22.
E-mail : xmaraldo@naillon.fr

PLAN

RECOLEMENT ECLAIRAGE PUBLIC

N° AFFAIRE : 119 04

ECHELLES :
1/250

N° PLAN
BE09 - 0076

DESINE PAR :
X. MARALDO

VERIFIE PAR :
.....

DATE :
08 juillet 2009

NOM FICHIER :
Herserange.Pierre-Recol.dwg